


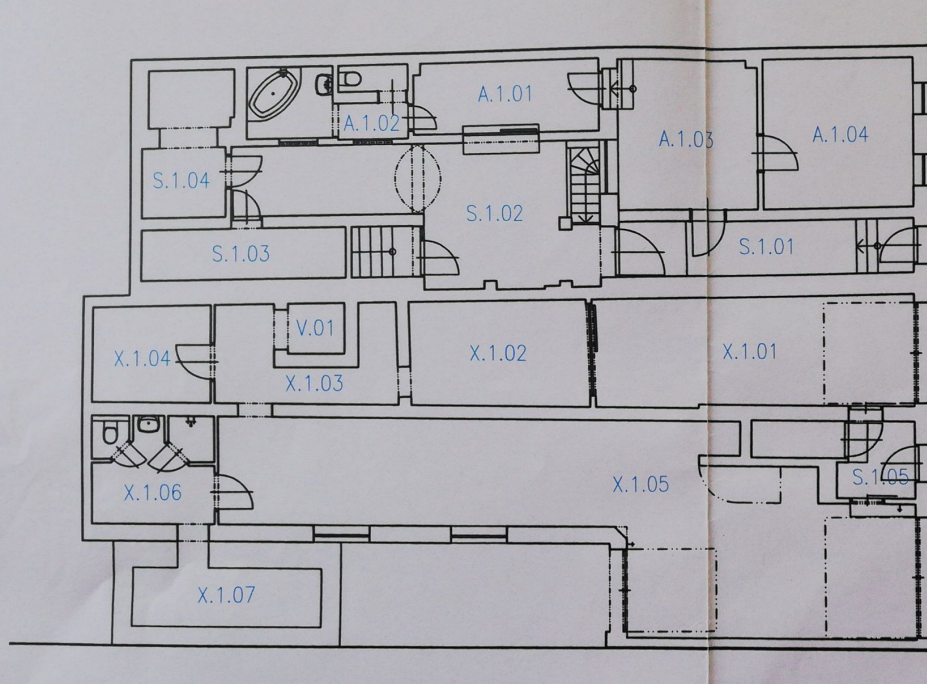

SPOLEČNÉ PROSTORY

Označení	Účel místnosti	Plocha [m²]
S.1.01	CHODBA	11.34
S.1.02	CHODBA	27.71
S.1.03	PROSTOR POD SCHODY	7.14
S.1.04	ŠATNA	8.27
S.1.05	CHODBA	3.95
		58.41

BYT -A-

Označení	Účel místnosti	Plocha [m²]
A.1.01	KUCHYŇ	9.06
A.1.02	KOUPELNA A WC	7.64
A.1.03	POKJ	14.94
A.1.04	POKJ	15.64
		47.28


GARAŽE

Označení	Účel místnosti	Plocha [m²]
X.1.01	GARAŽ	24.97
X.1.02	SKLAD	13.02
X.1.03	CHODBA	8.89
X.1.04	SKLAD	7.86
X.1.05	Místnost	66.46
X.1.06	TECHNICKÁ MÍSTNOST + SPRCHA+WC	9.03
X.1.07	SKLEP	8.47
		138.70

VÝTAH

Označení	Účel místnosti	Plocha [m²]
V.01	VÝTAHOVÁ ŠACHTA	1.94
		1.94

BYTOVÉ DOMY HUDCOVA 34 A 58, BRNO		ING. LUBOMÍR ŘEZNÍČEK	
PASSPORT SKUTEČNÉHO PROVEDENÍ STAVBY		KOMPLET	
Harnoch Viktor, Magdlová Daniela, Hudcova 34/14, Medlánky, 62100 Brno		MĚŘÍTKO	1:100
PŮDORYS 1.NP		DATUM	06/2013
ZODPOVĚDNÝ PROJEKTANT	PROJEKTANT	ČÍSLO VÝKRESU	
ING. LUBOMÍR ŘEZNÍČEK	ING. LUBOMÍR ŘEZNÍČEK	01	

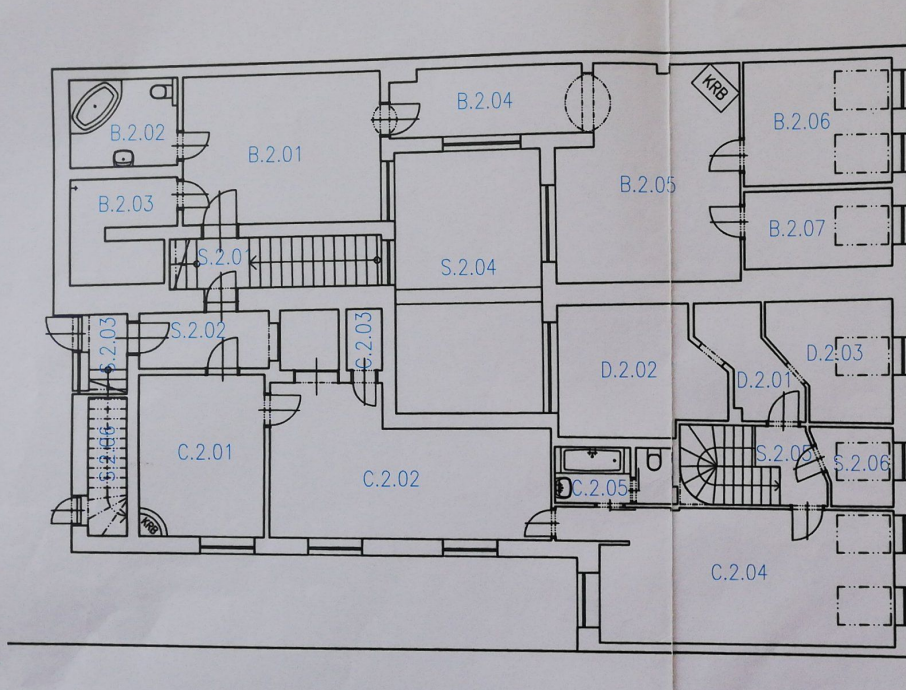

SPOLEČNÉ PROSTORY

Označení	Účel místnosti	Plocha [m²]
S.2.01	SCHODIŠTĚ	7.68
S.2.02	CHODBA	5.30
S.2.03	CHODBA A SCHODIŠTĚ	6.23
S.2.04	VENKOVNÍ ATRIUM	27.26
S.2.05	SCHODIŠTĚ	7.74
S.2.06	SKLAD	3.92
S.2.06	PROSTOR POD SCHODY	3.88
		62.01

BYT -B-

Označení	Účel místnosti	Plocha [m²]
B.2.01	KUCHYŇ A JIDELNA	21.28
B.2.02	KOUPELNA S WC	6.90
B.2.03	TECHNICKÁ MÍSTNOST	7.21
B.2.04	CHODBA	9.04
B.2.05	POKOJ	25.88
B.2.06	POKOJ	12.70
B.2.07	ŠATNA	7.98
		90.99


BYT -C-

Označení	Účel místnosti	Plocha [m²]
C.2.01	POKOJ	14.62
C.2.02	KUCHYŇ A JIDELNA	25.91
C.2.03	SKLAD	1.56
C.2.04	POKOJ	29.38
C.2.05	KOUPELNA A WC	4.69
		76.17

BYT -D-

Označení	Účel místnosti	Plocha [m²]
D.2.01	CHODBA	5.54
D.2.02	POKOJ S KK	14.18
D.2.03	Místnost	9.10
		28.82


BYTOVÉ DOMY HUDCOVA 34 A 58, BRNO		ING. LUBOMÍR ŘEZNÍČEK	
PASSPORT SKUTEČNÉHO PROVEDENÍ STAVBY		KOMPLET	
Harnoch Viktor, Magálková Daniela, Hudcova 34/14, Medlánky, 62100 Brno		HEMTKO	1:100
PŮDORYS 2.NP		DATUM	06/2013
ZODPOVĚDNÝ PROJEKTANT	PROJEKTANT	ČÍSLO VÝKRESU	
ING. LUBOMÍR ŘEZNÍČEK	ING. LUBOMÍR ŘEZNÍČEK	02	

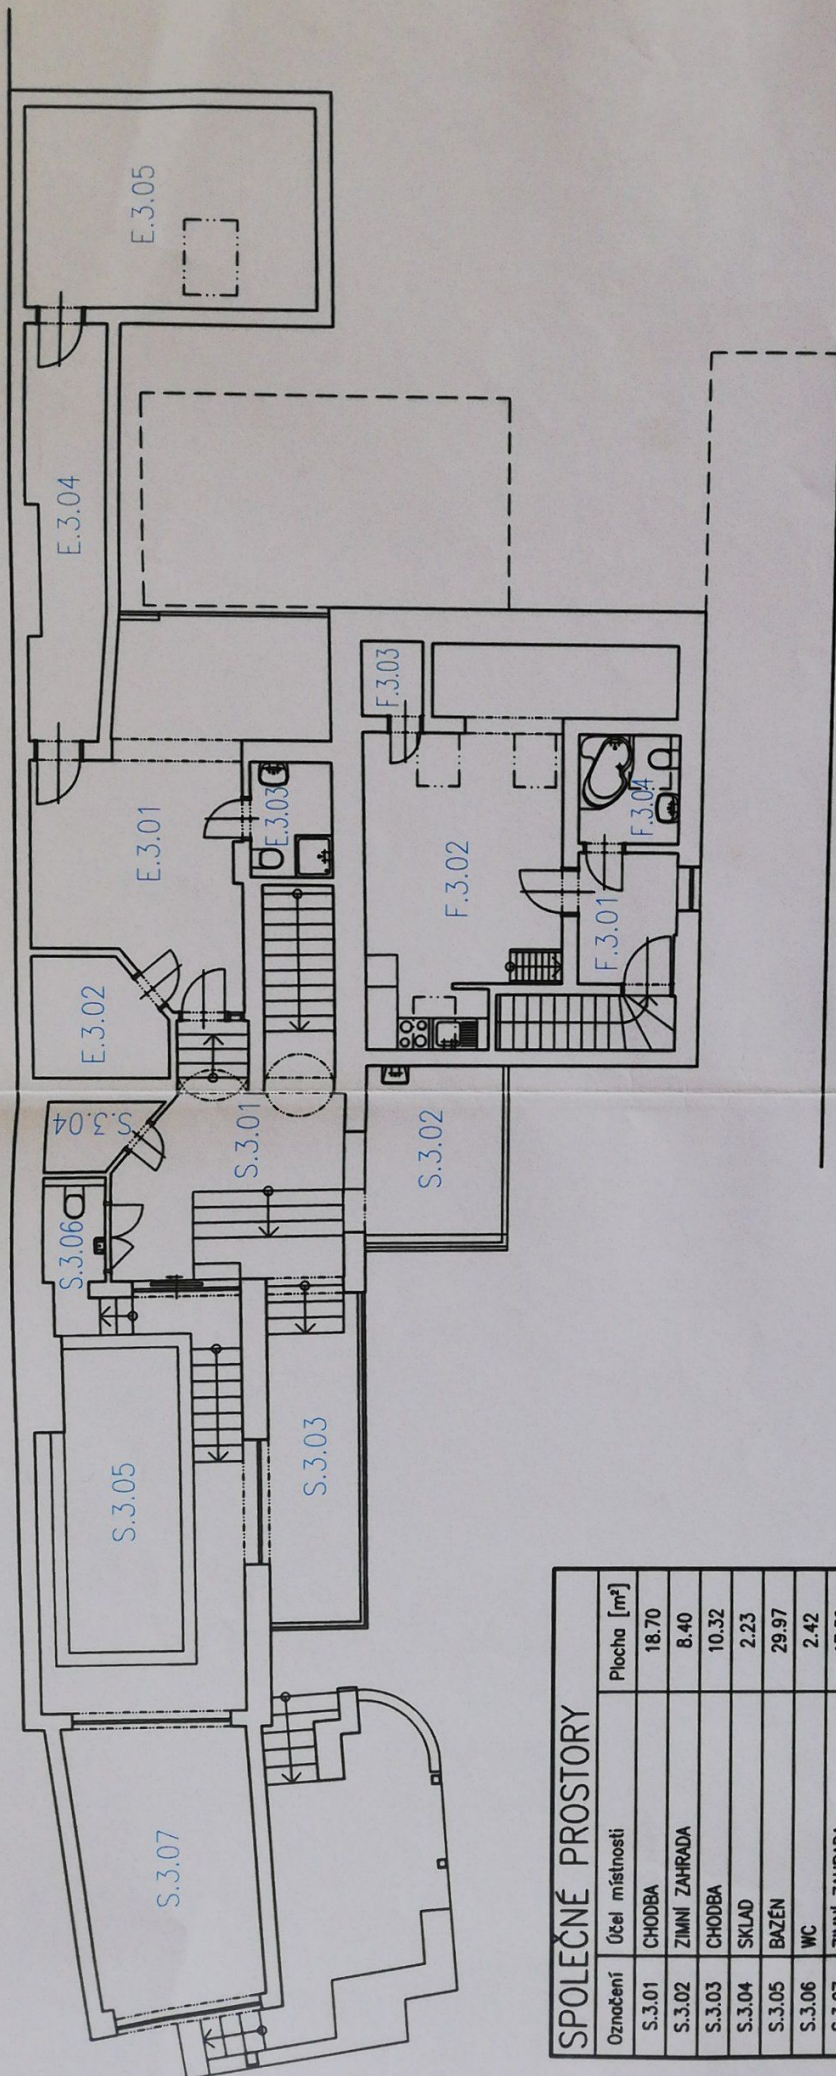

SPOLEČNÉ PROSTORY		
Označení	Účel místnosti	Plocha [m²]
S.3.01	CHODBA	18.70
S.3.02	ZIMNÍ ZAHRADA	8.40
S.3.03	CHODBA	10.32
S.3.04	SKLAD	2.23
S.3.05	BAZÉN	29.97
S.3.06	WC	2.42
S.3.07	ZIMNÍ ZAHRADA	17.59
		89.63
BYT - E -		
Označení	Účel místnosti	Plocha [m²]
E.3.01	POKOUJ S KK	26.31
E.3.02	ŠATNA	5.26
E.3.03	KOUPELNA S WC	3.31
E.3.04	CHODBA	10.86
E.3.05	SKLAD	20.77
		66.51
BYT - F -		
Označení	Účel místnosti	Plocha [m²]
F.3.01	ZADVEŘÍ	4.74
F.3.02	POKOUJ S KK	27.82
F.3.03	SKLAD	1.62
F.3.04	KOUPELNA S WC	3.99
		38.17

BYTOVÉ DOMY HUDCOVA 34 A 58, BRNO		ING. LUBOMÍR ŘEZNÍČEK	
PASSPORT SKUTEČNÉHO PROVEDENÍ STAVBY		KOMPLET	
Horní Větr, Magdala Daniela, Hudcova 34/14, Medlánky, 62100 Brno		PROJEKTANT	
PŮDORYS 3.NP		ING. LUBOMÍR ŘEZNÍČEK	
		MĚŘITVO	
		1:100	
		DATUM	
		06/2013	
		ČÍSLO VÝKRESU	
		03	

GARÁŽE

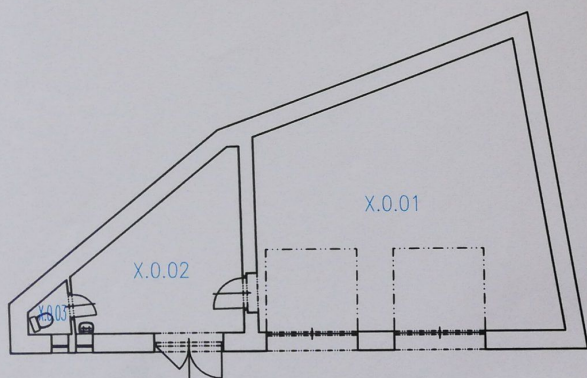


GARÁŽE

Označení	Účel místnosti	Plocha [m²]
X.0.01	DVOUGARÁŽ	49.66
X.0.02	TECHNICKÁ MÍSTNOST	15.28
X.0.03	WC	1.17
		66.11

ZAHRADNÍ DOMEK-BYT -G-

Označení	Účel místnosti	Plocha [m²]
G.0.01	POKOUJ S KK	18.71
G.0.02	KOUPELNA S WC	3.33
		22.04

ZAHRADNÍ DOMEK

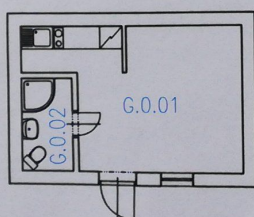

BYTOVÉ DOMY HUDCOVA 34 A 58, BRNO		ING. LUBOMÍR ŘEZNÍČEK	
PASSPORT SKUTEČNÉHO PROVEDENÍ STAVBY		KOMPLET	
Harnoch Viktor, Magálová Daniela, Hudcova 34/14, Medlánky, 62100 Brno		PROJEKTOVÁ ČINNOST NE VYSTAVĚNÉ	
GARÁŽE A ZAHRADNÍ DOMEK		DOK. 300 535	
ZODPOVĚDNÝ PROJEKTANT		MĚŘITKO	
ING. LUBOMÍR ŘEZNÍČEK		1:100	
PROJEKTANT		DATUM	
ING. LUBOMÍR ŘEZNÍČEK		06/2013	
		ČÍSLO VÝKRESU	
		04	