


PŮDORYS 1.NP - MĚŘ. 1:50  
-- NOVÝ STAV --

DET. "1"

DET. "2"

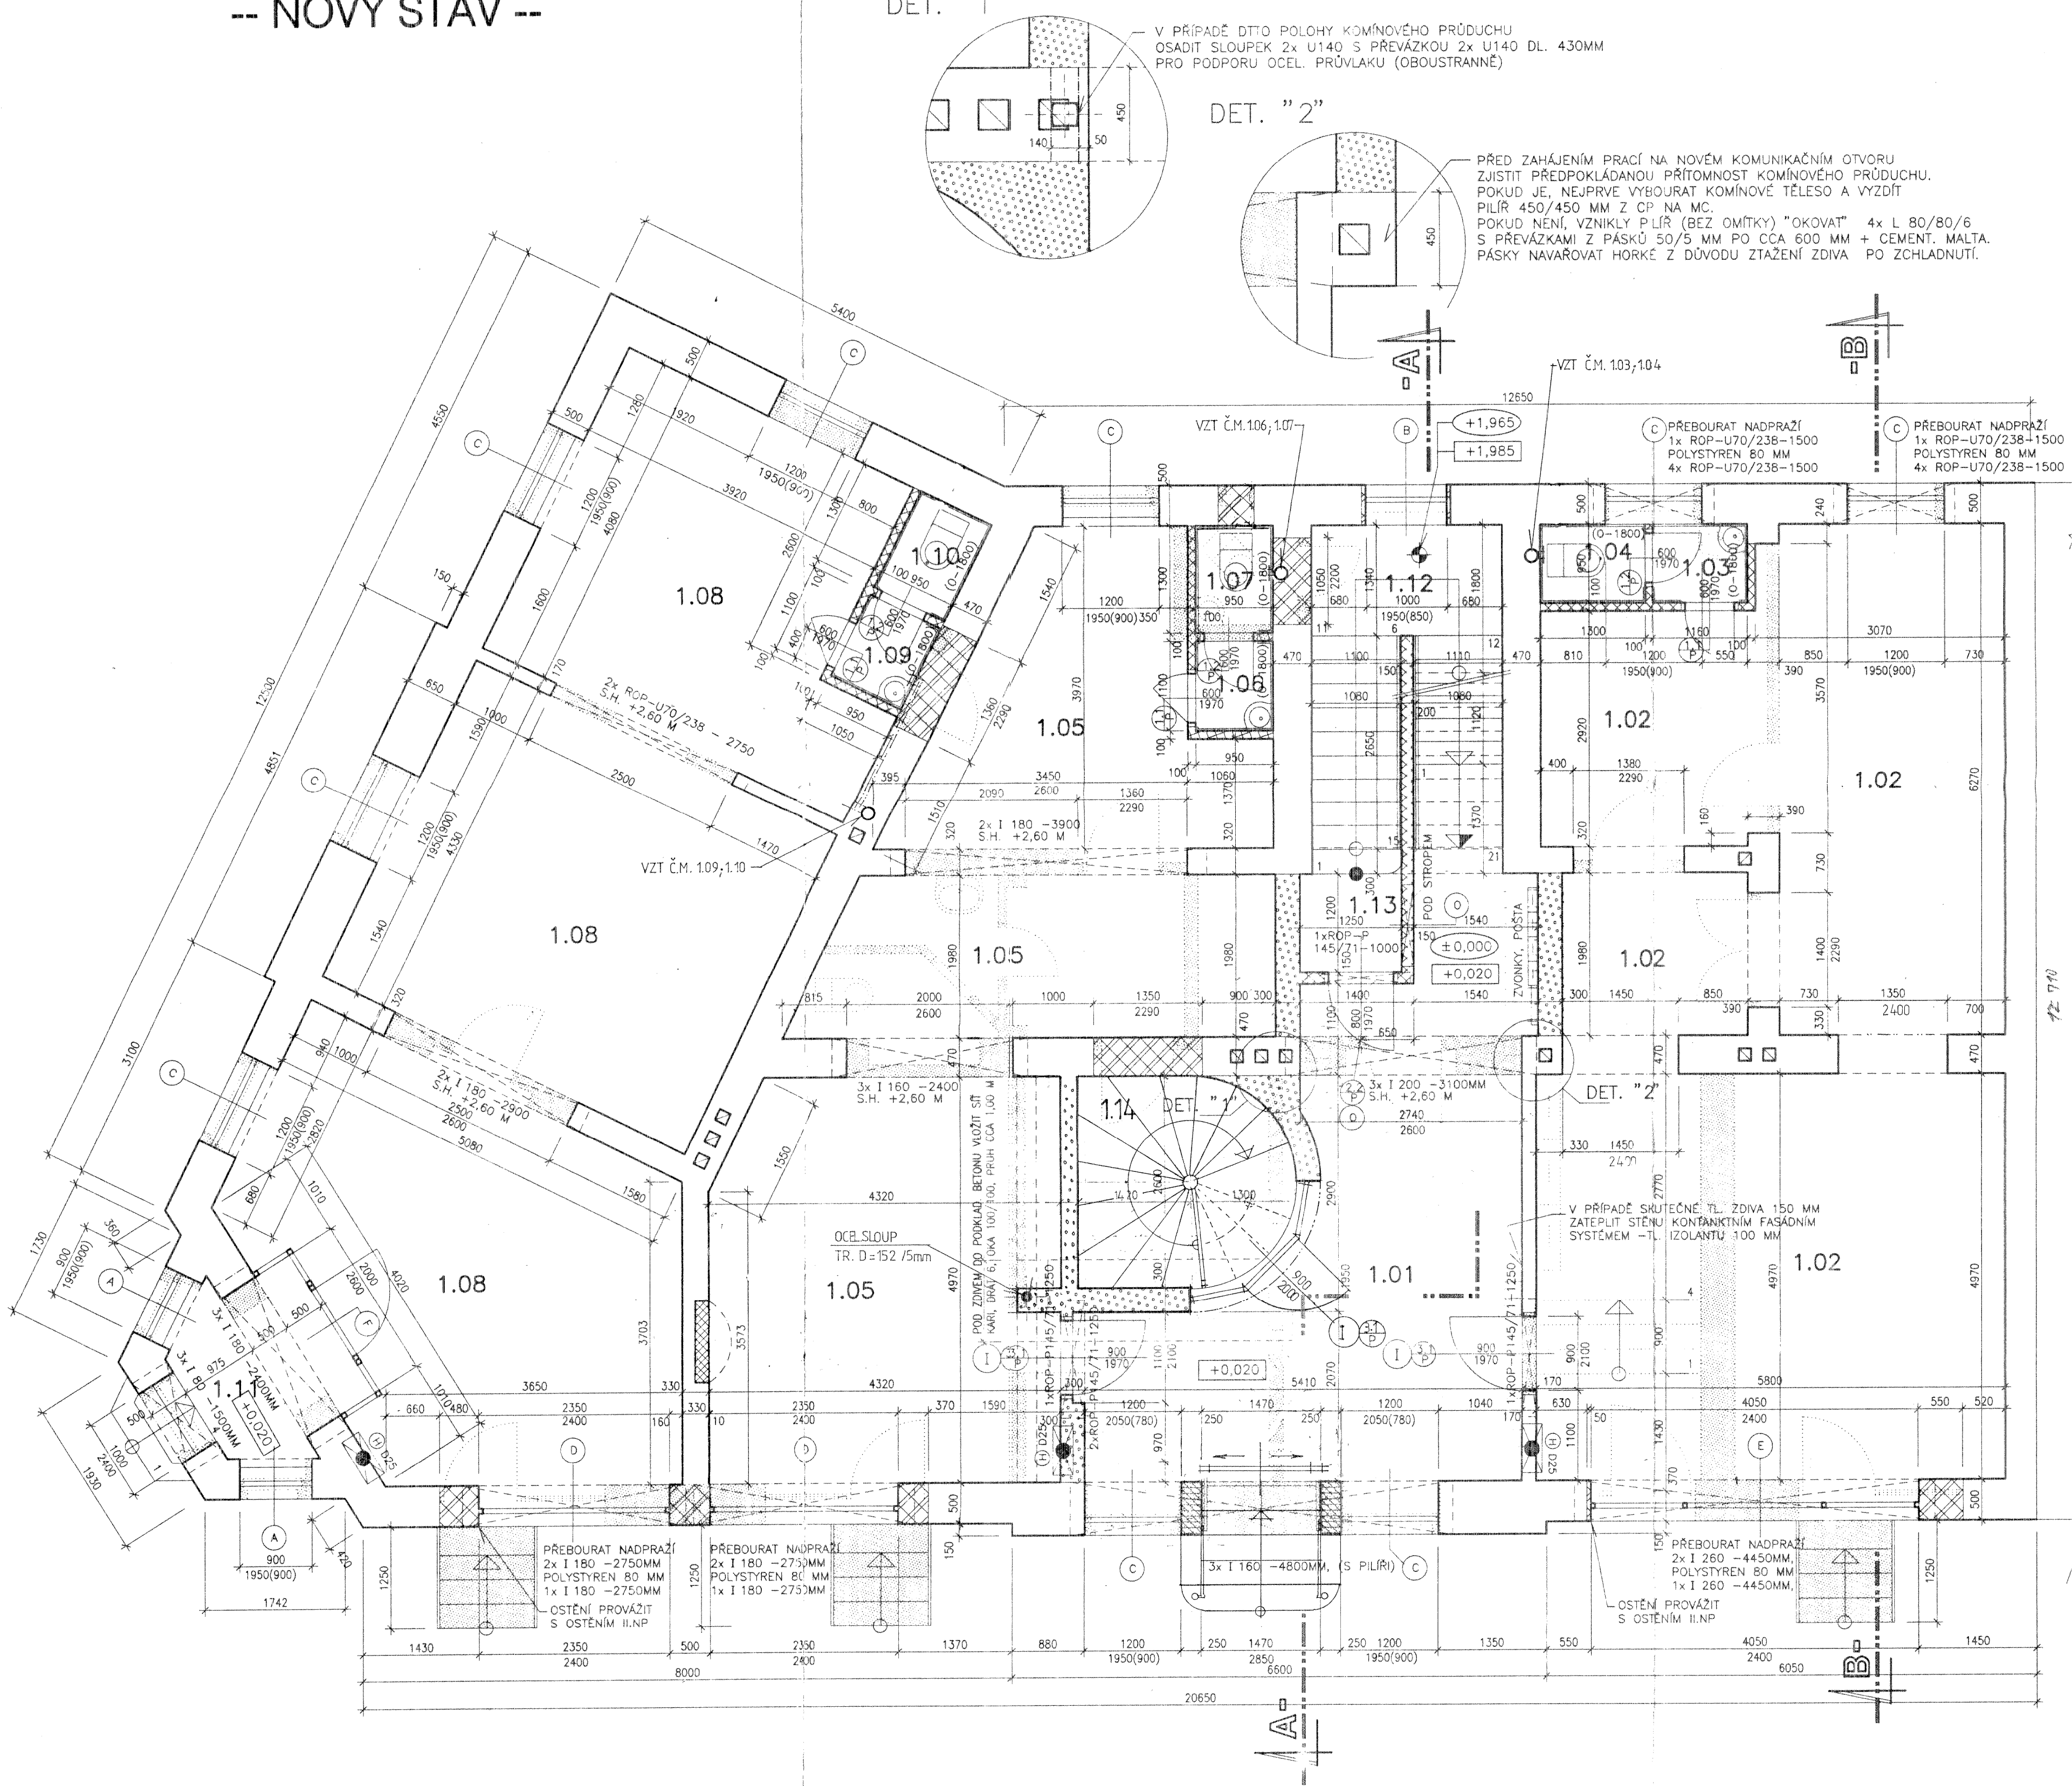

LEGENDA MÍSTNOSTÍ

| OZN. | NÁZEV MÍSTNOSTI     | PLOCHA M <sup>2</sup> | ÚPRAVA PODLAHY, DRUH SKLADBY                                             | ÚPRAVA STĚN                                                          | ÚPRAVA STROPU                                                   | POZNÁMKA                                                             |
|------|---------------------|-----------------------|--------------------------------------------------------------------------|----------------------------------------------------------------------|-----------------------------------------------------------------|----------------------------------------------------------------------|
| 1.01 | VESTIBUL            | 23,95                 | KERAMICKÁ DLAŽBA MRAZUVZDORNÁ STUPNĚ SCHODŮ DÍTO S PRŮTISMYKOVOU ÚPRAVOU | B,C KERAMICKÝ SOKLÍK, STUKOVÁ OMÍTKA HLADKÁ, TONOVANÁ MALBA          | ZAVĚŠ. PODHLED RIGIPS RB1, S TEPELNOU IZOLACÍ, FASÁDNÍ NÁTER    |                                                                      |
| 1.02 | PRODEJNA I          | 61,75                 | KERAMICKÁ DLAŽBA                                                         | A KERAMICKÝ SOKLÍK, STUKOVÁ OMÍTKA HLADKÁ, TONOVANÁ MALBA            | ODSTRANĚNÍ RÁKOS. OMÍTEK, STUKOVÁ OMÍTKA HLADKÁ, TONOVANÁ MALBA |                                                                      |
| 1.03 | PŘEDSÍŇ WC          | 1,10                  | KERAMICKÁ DLAŽBA                                                         | D BÉLNIN. OBKLAD V=MIN. 1,80M, STUKOVÁ OMÍTKA HLADKÁ, TONOVANÁ MALBA | ODSTRANĚNÍ RÁKOS. OMÍTEK, STUKOVÁ OMÍTKA HLADKÁ, TONOVANÁ MALBA | POJISTNÁ HYROIZOLACE                                                 |
| 1.04 | WC                  | 1,20                  | KERAMICKÁ DLAŽBA                                                         | D BÉLNIN. OBKLAD V=MIN. 1,80M, STUKOVÁ OMÍTKA HLADKÁ, TONOVANÁ MALBA | ODSTRANĚNÍ RÁKOS. OMÍTEK, STUKOVÁ OMÍTKA HLADKÁ, TONOVANÁ MALBA | DOPLŇKOVÉ NUCENÉ VĚTRÁNÍ EL. VENTILÁTOREM, POJISTNÁ HYROIZOLACE      |
| 1.05 | PRODEJNA II         | 46,90                 | KERAMICKÁ DLAŽBA                                                         | A KERAMICKÝ SOKLÍK, STUKOVÁ OMÍTKA HLADKÁ, TONOVANÁ MALBA            | ODSTRANĚNÍ RÁKOS. OMÍTEK, STUKOVÁ OMÍTKA HLADKÁ, TONOVANÁ MALBA |                                                                      |
| 1.06 | PŘEDSÍŇ WC          | 1,05                  | KERAMICKÁ DLAŽBA                                                         | D BÉLNIN. OBKLAD V=MIN. 1,80M, STUKOVÁ OMÍTKA HLADKÁ, TONOVANÁ MALBA | ODSTRANĚNÍ RÁKOS. OMÍTEK, STUKOVÁ OMÍTKA HLADKÁ, TONOVANÁ MALBA | POJISTNÁ HYROIZOLACE                                                 |
| 1.07 | WC                  | 1,20                  | KERAMICKÁ DLAŽBA                                                         | D BÉLNIN. OBKLAD V=MIN. 1,80M, STUKOVÁ OMÍTKA HLADKÁ, TONOVANÁ MALBA | ODSTRANĚNÍ RÁKOS. OMÍTEK, STUKOVÁ OMÍTKA HLADKÁ, TONOVANÁ MALBA | NUCENÉ VĚTRÁNÍ EL. VENTILÁTOREM, POJISTNÁ HYROIZOLACE                |
| 1.08 | PRODEJNA III        | 63,05                 | KERAMICKÁ DLAŽBA                                                         | A KERAMICKÝ SOKLÍK, STUKOVÁ OMÍTKA HLADKÁ, TONOVANÁ MALBA            | ODSTRANĚNÍ RÁKOS. OMÍTEK, STUKOVÁ OMÍTKA HLADKÁ, TONOVANÁ MALBA |                                                                      |
| 1.09 | PŘEDSÍŇ WC          | 1,05                  | KERAMICKÁ DLAŽBA                                                         | D BÉLNIN. OBKLAD V=MIN. 1,80M, STUKOVÁ OMÍTKA HLADKÁ, TONOVANÁ MALBA | ODSTRANĚNÍ RÁKOS. OMÍTEK, STUKOVÁ OMÍTKA HLADKÁ, TONOVANÁ MALBA | POJISTNÁ HYROIZOLACE                                                 |
| 1.10 | WC                  | 1,20                  | KERAMICKÁ DLAŽBA                                                         | D BÉLNIN. OBKLAD V=MIN. 1,80M, STUKOVÁ OMÍTKA HLADKÁ, TONOVANÁ MALBA | ODSTRANĚNÍ RÁKOS. OMÍTEK, STUKOVÁ OMÍTKA HLADKÁ, TONOVANÁ MALBA | NUCENÉ VĚTRÁNÍ EL. VENTILÁTOREM, POJISTNÁ HYROIZOLACE                |
| 1.11 | ZÁVĚTRÍ             | 4,00                  | KERAMICKÁ DLAŽBA MRAZUVZDORNÁ STUPNĚ SCHODŮ DÍTO S PRŮTISMYKOVOU ÚPRAVOU | B,C KERAMICKÝ SOKLÍK, STUKOVÁ OMÍTKA HLADKÁ, FASÁDNÍ NÁTER           | ODSTRANĚNÍ RÁKOS. OMÍTEK, STUKOVÁ OMÍTKA HLADKÁ, FASÁDNÍ NÁTER  | ZAVĚŠ. PODHLED RIGIPS RB1, S TEPELNOU IZOLACÍ, (POD OBYTNOU PLOCHOU) |
| 1.12 | SCHODIŠŤOVÝ PROSTOR | 9,65                  | STUPNĚ SCHODŮ KERAM. DLAŽBA S PRŮTISMYKOVOU ÚPRAVOU                      | C KERAMICKÝ SOKLÍK, STUKOVÁ OMÍTKA HLADKÁ, TONOVANÁ MALBA            | ---                                                             | CHRÁNĚNÁ ÚNIKOVÁ CESTA (VIZ POŽÁRNÍ ZPRÁVA)                          |
| 1.13 | ZÁDVEŘÍ             | 1,50                  | KERAMICKÁ DLAŽBA                                                         | E KERAMICKÝ SOKLÍK, STUKOVÁ OMÍTKA HLADKÁ, TONOVANÁ MALBA            | ODSTRANĚNÍ RÁKOS. OMÍTEK, STUKOVÁ OMÍTKA HLADKÁ, TONOVANÁ MALBA |                                                                      |
| 1.14 | SCHODIŠŤOVÝ PROSTOR | 6,35                  | DÍTO                                                                     | KERAMICKÝ OBKLAD V=MIN. 1,60M OSTATNĚ DÍTO                           | DTTO                                                            |                                                                      |

- STÁVAJÍCÍ KONSTRUKCE
- BOURANÉ KONSTRUKCE
- VYZDÍVKA NOSNÉHO ZDIVA Z CIHELNYCH BLOKŮ POROTHERM 45 P+D PEVNOST P 10, MALTA VÁPNOCEMENTOVÁ
- VYZDÍVKA NOSNÉHO ZDIVA Z CIHELNYCH BLOKŮ POROTHERM 30 P+D PEVNOST P 10, MALTA VÁPNOCEMENTOVÁ
- VYZDÍVKA VYPLŇOVÉHO ZDIVA Z PŘESNYCH TVÁRNIC YTONG P2-400 NA TENKOVÝM MALTU YTONG
- VYZDÍVKA AKUSTICKÝCH PŘÍČEK Z CIHELNYCH BLOKŮ POROTHERM 24 AKU NA TL 240 MM
- VYZDÍVKA PŘÍČEK Z CIHEL PK-CD, NEBO Z CIHELNYCH BLOKŮ POROTHERM 6,5 A 11,5 P+D NA MVC 2,5

POZNÁMKA:

- ROZMĚRY KOTY STÁVAJÍCÍCH KONSTRUKCÍ JSOU ROZMĚRY VČETNĚ OMÍTEK (VIZ ZÁMĚŘENÍ PŮVODNÍHO STAVU), TZN. ŽE SKUTEČNÉ TL KONSTRUKCÍ JSOU: OBVODOVÉ ZDIVO TL 500 MM = TL KCE 450 MM, 650 = 600 MM, PŘÍČKY TL 170 MM = TL KCE 150 MM, ... ATD.  
- ROZMĚR OKENNÍCH OTVORŮ UPŘESNIT A SJEDNOTIT PO VYBOURÁNÍ STÁVAJÍCÍCH SPALTOVÝCH OKEN!  
- V PŘÍPADĚ UBOURÁVÁNÍ SPALET OTVORŮ, UVĚŘIT ILO ULOŽENÍ PŘEKLADŮ NADPRAŽÍ (POKUD NENÍ ZMĚNA PŘEKLADŮ)  
- NA VÝKRESU NEJSOU KOMPLETNĚ UVEDENY A ZAKRESLENY STAVEBNÍ ÚPRAVY PRO ZDRAVOTNICKOU VZDUCHOTECHNIKU, ÚSTŘEDNÍ VYTÁPĚNÍ A ELEKTROINSTALACI.

- +X.XXX VÝŠKY KONSTRUKCÍ - PŮVODNÍ STAV
- +X.YYY VÝŠKY KONSTRUKCÍ - NOVÝ STAV
- !! NAVÝŠENÍ VÝŠKY PODLAH Z DŮVODU OBKLADU PŮVODNÍCH KAMENNÝCH STUPŇŮ SCHODŮ

LEGENDA POŽÁRNÍCH UZÁVĚRŮ

- I DVEŘE S POŽÁRNÍ ODOLNOSTÍ EI 30 D3
- II DVEŘE S POŽÁRNÍ ODOLNOSTÍ EI 15 D3

POŽÁRNÍ HYDRANTY

- H D25
- POŽÁRNÍ HYDRANT NÁSTĚNNÝ

MAGISTRÁT MĚSTA  
HRADEC KRÁLOVÉ  
odbor stavební  
Československé armády 408  
502 00 Hradec Králové  
a.j. 004 829/2008/1571/Voj.  
20.3.2008

OPRAVA A STAVEBNÍ ÚPRAVY OBJEKTU

DOKUMENTACE SKUTEČNÉHO PROVEDENÍ STAVBY

|   |                                                                     |                       |
|---|---------------------------------------------------------------------|-----------------------|
|   | PROJEKTANT:                                                         | PAŘE:                 |
|   | INVESTOR:<br>AKCENTA CZ<br>U VRŠOVICKÉHO HRBITOVA 554,<br>PRAHA 10. | 3                     |
| NÁZEV ZAKÁZKY:<br>DŮM č.p. 312, ULICE GOČÁROVA,<br>HRADEC KRÁLOVÉ<br>OPRAVA A STAVEBNÍ ÚPRAVY OBJEKTU | STUPEŇ P.D.:<br>07/2005                                             | POČET A4:<br>8        |
| NÁZEV VÝKRESU:<br>PŮDORYS 1. NP<br>-- NOVÝ STAV --                                                    | ČÍSLO ZAKÁZKY:<br>004/2005                                          | ČÍSLO VÝKRESU:<br>005 |