


PŮDORYS 2.NP - MĚŘ. 1:50
-- NOVÝ STAV --

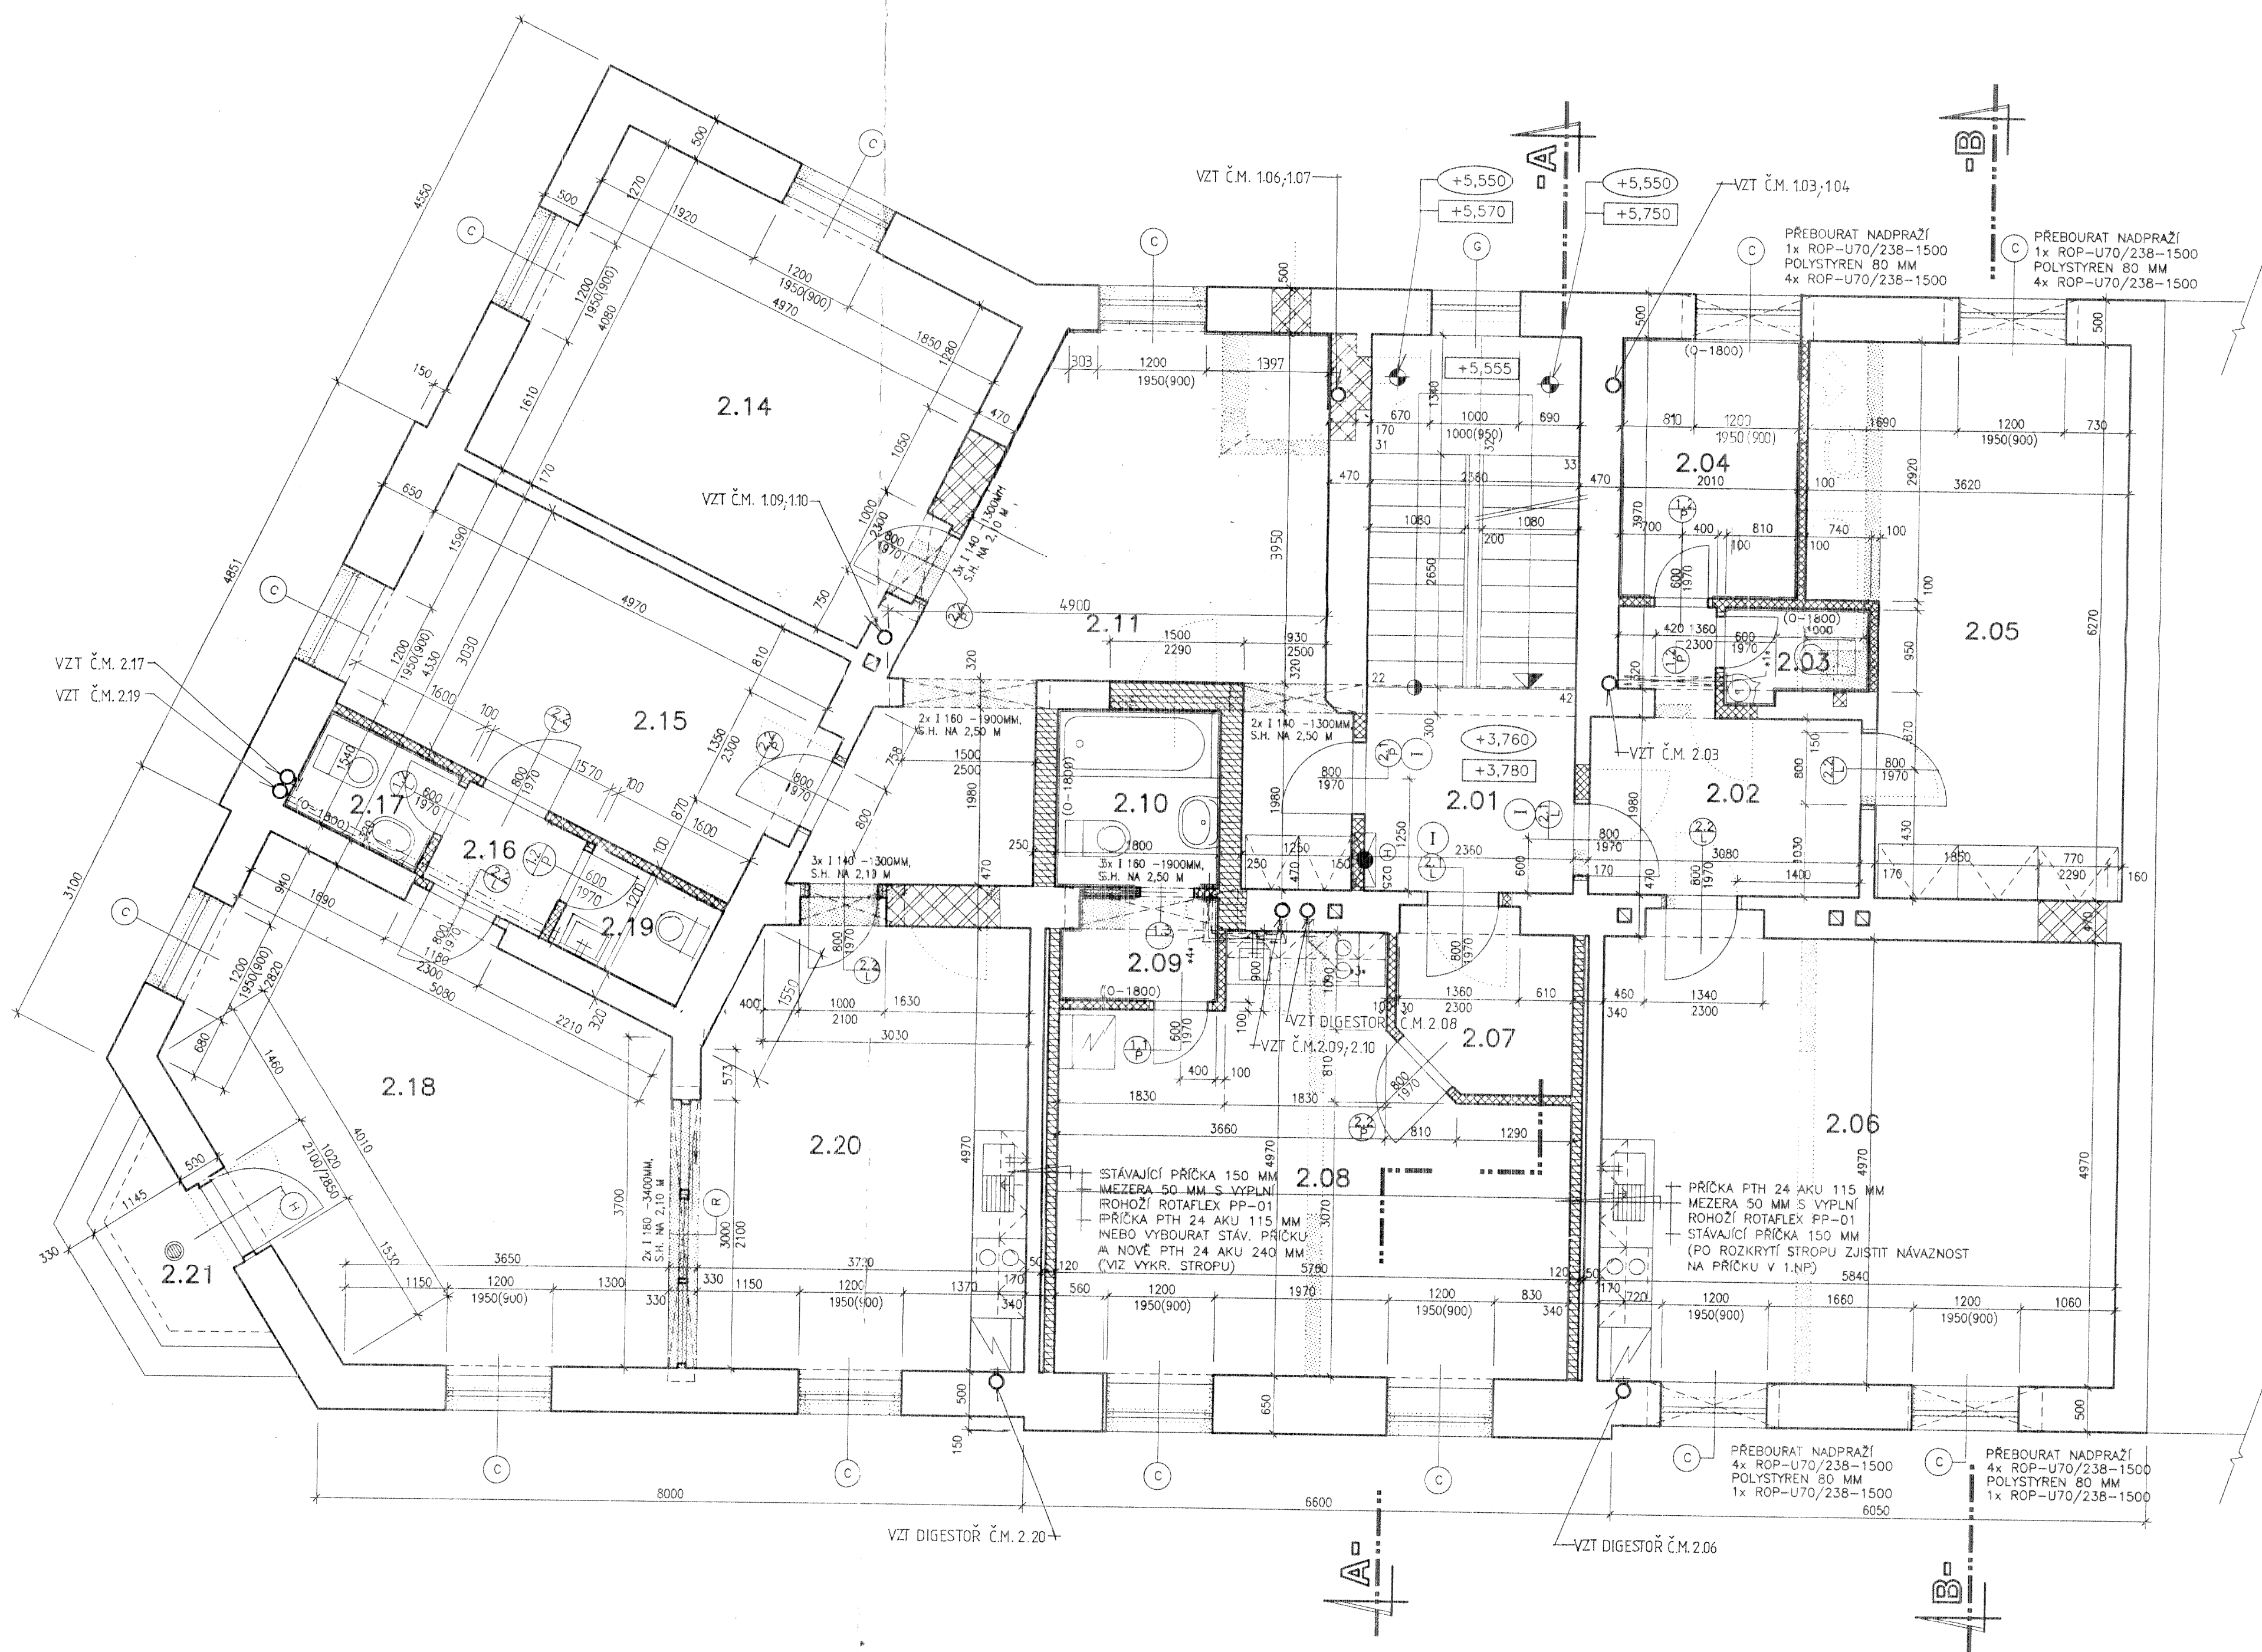

LEGENDA MÍSTNOSTÍ

OZN.	NÁZEV MÍSTNOSTI	PLOCHA M ²	ÚPRAVA PODLAHY, DRUH SKLADBY	ÚPRAVA STĚN	ÚPRAVA STROPU	POZNÁMKA
2.01	SCHODIŠTOVÝ PROSTOR	14,80	KERAMICKÁ DLAŽBA STUPNĚ SCHODU VIZ LEG. 1.NP	KERAMICKÝ SOKLÍK, STUKOVÁ OMÍTKA HLADKÁ, TONOVANÁ MALBA	---	CHRÁNĚNÁ UNIKOVÁ CESTA (VIZ POŽÁRNÍ ZPRÁVA)
2.02	CHODBA	7,35	KERAMICKÁ DLAŽBA	KERAMICKÝ SOKLÍK, STUKOVÁ OMÍTKA HLADKÁ, TONOVANÁ MALBA	ODSTRANĚNÍ RÁKOS. OMÍTEK, STUKOVÁ OMÍTKA HLADKÁ, TONOVANÁ MALBA	
2.03	WC S UMYVÁTKEM	1,65	KERAMICKÁ DLAŽBA	BĚLNIN. OBKLAD V=MIN. 1,80M, STUKOVÁ OMÍTKA HLADKÁ, TONOVANÁ MALBA	ODSTRANĚNÍ RÁKOS. OMÍTEK, STUKOVÁ OMÍTKA HLADKÁ, TONOVANÁ MALBA	NUCENÉ VĚTRÁNÍ EL. VENTILÁTOREM, POJISTNÁ HYDROIZOLACE
2.04	SERVER	8,20	KERAMICKÁ DLAŽBA	BĚLNIN. OBKLAD V=MIN. 1,80M, STUKOVÁ OMÍTKA HLADKÁ, TONOVANÁ MALBA	ODSTRANĚNÍ RÁKOS. OMÍTEK, STUKOVÁ OMÍTKA HLADKÁ, TONOVANÁ MALBA	KLIMATIZACE MÍSTNOSTI
2.05	KANCELÁŘ I	19,90	PODLAHA PLOVOUCÍ S ÚPRAVOU DŘEVU NA PERO A DŘÁŽKU	PODLAHOVÁ LÍŠTA DŘEVĚNÁ, STUKOVÁ OMÍTKA HLADKÁ, TONOVANÁ MALBA	ODSTRANĚNÍ RÁKOS. OMÍTEK, STUKOVÁ OMÍTKA HLADKÁ, TONOVANÁ MALBA	
2.06	KANCELÁŘ II	29,45	PODLAHA PLOVOUCÍ S ÚPRAVOU DŘEVU NA PERO A DŘÁŽKU	PODLAHOVÁ LÍŠTA DŘEVĚNÁ, STUKOVÁ OMÍTKA HLADKÁ, TONOVANÁ MALBA	ODSTRANĚNÍ RÁKOS. OMÍTEK, STUKOVÁ OMÍTKA HLADKÁ, TONOVANÁ MALBA	BĚLNINOVÝ OBKLAD OD 0,70 DO 1,60M ZA KUCHYŇSKOU LINKOU, (UPRĚSNIT DLE TYPU LINKY)
2.07	CHODBA	3,75	KERAMICKÁ DLAŽBA	KERAMICKÝ SOKLÍK, STUKOVÁ OMÍTKA HLADKÁ, TONOVANÁ MALBA	ODSTRANĚNÍ RÁKOS. OMÍTEK, STUKOVÁ OMÍTKA HLADKÁ, TONOVANÁ MALBA	
2.08	KANCELÁŘ I	23,30	PODLAHA PLOVOUCÍ S ÚPRAVOU DŘEVU NA PERO A DŘÁŽKU	PODLAHOVÁ LÍŠTA DŘEVĚNÁ, STUKOVÁ OMÍTKA HLADKÁ, TONOVANÁ MALBA	ODSTRANĚNÍ RÁKOS. OMÍTEK, STUKOVÁ OMÍTKA HLADKÁ, TONOVANÁ MALBA	BĚLNINOVÝ OBKLAD OD 0,70 DO 1,60M ZA KUCHYŇSKOU LINKOU, (UPRĚSNIT DLE TYPU LINKY)
2.09	PŘEDSÍŇ	1,95	KERAMICKÁ DLAŽBA	BĚLNIN. OBKLAD V=MIN. 1,80M, STUKOVÁ OMÍTKA HLADKÁ, TONOVANÁ MALBA	ODSTRANĚNÍ RÁKOS. OMÍTEK, STUKOVÁ OMÍTKA HLADKÁ, TONOVANÁ MALBA	POJISTNÁ HYDROIZOLACE
2.10	KOUPELNA S WC	3,55	KERAMICKÁ DLAŽBA	BĚLNIN. OBKLAD V=MIN. 1,80M, STUKOVÁ OMÍTKA HLADKÁ, TONOVANÁ MALBA	ODSTRANĚNÍ RÁKOS. OMÍTEK, STUKOVÁ OMÍTKA HLADKÁ, TONOVANÁ MALBA	NUCENÉ VĚTRÁNÍ EL. VENTILÁTOREM, POJISTNÁ HYDROIZOLACE
2.11	HALA	22,70	KERAMICKÁ DLAŽBA	KERAMICKÝ SOKLÍK, STUKOVÁ OMÍTKA HLADKÁ, TONOVANÁ MALBA	ODSTRANĚNÍ RÁKOS. OMÍTEK, STUKOVÁ OMÍTKA HLADKÁ, TONOVANÁ MALBA	
2.14	KANCELÁŘ I	20,25	PODLAHA PLOVOUCÍ S ÚPRAVOU DŘEVU NA PERO A DŘÁŽKU	PODLAHOVÁ LÍŠTA DŘEVĚNÁ, STUKOVÁ OMÍTKA HLADKÁ, TONOVANÁ MALBA	ODSTRANĚNÍ RÁKOS. OMÍTEK, STUKOVÁ OMÍTKA HLADKÁ, TONOVANÁ MALBA	
2.15	KANCELÁŘ II	15,50	PODLAHA PLOVOUCÍ S ÚPRAVOU DŘEVU NA PERO A DŘÁŽKU	PODLAHOVÁ LÍŠTA DŘEVĚNÁ, STUKOVÁ OMÍTKA HLADKÁ, TONOVANÁ MALBA	ODSTRANĚNÍ RÁKOS. OMÍTEK, STUKOVÁ OMÍTKA HLADKÁ, TONOVANÁ MALBA	
2.16	PŘEDSÍŇ	1,95	PODLAHA PLOVOUCÍ S ÚPRAVOU DŘEVU NA PERO A DŘÁŽKU	PODLAHOVÁ LÍŠTA DŘEVĚNÁ, STUKOVÁ OMÍTKA HLADKÁ, TONOVANÁ MALBA	ODSTRANĚNÍ RÁKOS. OMÍTEK, STUKOVÁ OMÍTKA HLADKÁ, TONOVANÁ MALBA	NUCENÉ VĚTRÁNÍ EL. VENTILÁTOREM, POJISTNÁ HYDROIZOLACE
2.17	WC S UMYVÁTKEM	2,00	KERAMICKÁ DLAŽBA	BĚLNIN. OBKLAD V=MIN. 1,80M, STUKOVÁ OMÍTKA HLADKÁ, TONOVANÁ MALBA	ODSTRANĚNÍ RÁKOS. OMÍTEK, STUKOVÁ OMÍTKA HLADKÁ, TONOVANÁ MALBA	
2.18	KANCELÁŘ III	24,95	PODLAHA PLOVOUCÍ S ÚPRAVOU DŘEVU NA PERO A DŘÁŽKU	PODLAHOVÁ LÍŠTA DŘEVĚNÁ, STUKOVÁ OMÍTKA HLADKÁ, TONOVANÁ MALBA	ODSTRANĚNÍ RÁKOS. OMÍTEK, STUKOVÁ OMÍTKA HLADKÁ, TONOVANÁ MALBA	
2.19	WC S UMYVÁTKEM	1,80	KERAMICKÁ DLAŽBA	KERAMICKÝ OBKLAD V=200MM STUKOVÁ OMÍTKA HLADKÁ, TONOVANÁ MALBA	ODSTRANĚNÍ RÁKOS. OMÍTEK, STUKOVÁ OMÍTKA HLADKÁ, TONOVANÁ MALBA	
2.20	KANCELÁŘ IV	18,95	PODLAHA PLOVOUCÍ S ÚPRAVOU DŘEVU NA PERO A DŘÁŽKU	PODLAHOVÁ LÍŠTA DŘEVĚNÁ, STUKOVÁ OMÍTKA HLADKÁ, TONOVANÁ MALBA	ODSTRANĚNÍ RÁKOS. OMÍTEK, STUKOVÁ OMÍTKA HLADKÁ, TONOVANÁ MALBA	BĚLNINOVÝ OBKLAD OD 0,70 DO 1,60M ZA KUCHYŇSKOU LINKOU, (UPRĚSNIT DLE TYPU LINKY)
2.21	BALKON	2,70	KERAMICKÁ DLAŽBA MRAZUVODORNÁ	KERAMICKÝ SOKLÍK, STUKOVÁ OMÍTKA HLADKÁ, FASÁDNÍ NÁTĚR	---	HYDROIZOLACE SYSTÉM SCHLÜTER, PODLAHOVÁ VPUSŤ, PŘEMÍSTIT DEŠŤ. SVOD

- STÁVAJÍCÍ KONSTRUKCE
- BOURANÉ KONSTRUKCE
- VYZDÍVKA NOSNÉHO ZDIVA Z CIHELNYCH BLOKŮ
POROTHERM 45 P+D
PEVNOST P 10, MALTA VÁPENOCEMENTOVÁ
- VYZDÍVKA NOSNÉHO ZDIVA Z CIHELNYCH BLOKŮ
POROTHERM 30 P+D
PEVNOST P 10, MALTA VÁPENOCEMENTOVÁ
- VYZDÍVKA AKUSTICKÝCH PŘÍČEK Z CIHELNYCH BLOKŮ
POROTHERM 24 AKU NA TL 115 MM, 240 MM A 300 MM
- PŘÍZDÍVKA ŠTÍTOVÉHO ZDIVA Z CIHELNYCH BLOKŮ
BLOKŮ POROTHERM 6,5 A 11,5 P+D NA MVC 2,5

POZNÁMKA:

- ROZMĚROVÉ KOTY STÁVAJÍCÍCH KONSTRUKCÍ JSOU ROZMĚRY VČETNĚ OMÍTEK
(VIZ ZAMĚŘENÍ PŮVODNÍHO STAVU), TZN. ŽE SKUTEČNĚ TL KONSTRUKCÍ JSOU:
OBVODOVÉ ZDIVO TL 500 MM = TL KCE 450 MM, B50 = 600 MM,
PŘÍČKY TL 170 MM = TL KCE 150 MM, ... ATO
- ROZMĚR OKENNÍCH OTVORŮ UPŘESNIT A SJEDNOTIT PO VYBOURÁNÍ
STÁVAJÍCÍCH ŠPALETOVÝCH OKEN!
- V PŘÍPADĚ UBOURÁVÁNÍ ŠPALET OTVORŮ, UVEŘT DL. ULOŽENÍ
PŘEKLADŮ NADPRAŽÍ (POKUD NENÍ ZMĚNA PŘEKLADŮ)
- NA VÝKRESE NEJSOU KOMPLETNĚ UVEDENY A ZAKRESLENY
STAVEBNÍ ÚPRAVY PRO ZDRAV. TECHNIKU (VZDUCHOTECHNIKA,
ÚSTŘEDNÍ VYTÁPĚNÍ A ELEKTROINSTALACE)

+3,760 M = H.H. VYSTUPNÍHO JALOVÉHO STUPNĚ

- +X,XXX VÝŠKY KONSTRUKCÍ - PŮVODNÍ STAV
- +X,YYY VÝŠKY KONSTRUKCÍ - NOVÝ STAV

LEGENDA POŽÁRNÍCH UZÁVĚRŮ

- I DVEŘE S POŽÁRNÍ ODOLNOSTÍ EI 30 D3
- II DVEŘE S POŽÁRNÍ ODOLNOSTÍ EI 15 D3

POŽÁRNÍ HYDRANTY

- H D25
- POŽÁRNÍ HYDRANT NÁSTĚNNÝ

DOKUMENTACE SKUTEČNÉHO PROVEDENÍ STAVBY

tupý DR. STUDNICKÝ 459/III 392 01 SOBĚSLAV	PROJEKTANT:	PAŘE:
INVESTOR: AKCENTA CZ U VRŠOVICKÉHO HRBITOVA 554, PRAHA 10	IČ: 734 92 761	
NÁZEV ZAKÁZKY: DŮM č.p. 312, ULICE GOČÁROVA, HRADEC KRÁLOVÉ OPRAVA A STAVEBNÍ ÚPRAVY OBJEKTU	STUPEŇ P.D.: DATUM: POČET A4:	JP 07/2005 8
NÁZEV VÝKRESU: PŮDORYS 2. NP -- NOVÝ STAV --	MĚŘÍTKO: ČÍSLO ZAKÁZKY: ČÍSLO VÝKRESU:	1 : 50 004/2005 008