


PŮDORYS 3.NP (PODKROVÍ) - MĚŘ. 1 : 50  
-- NOVÝ STAV --

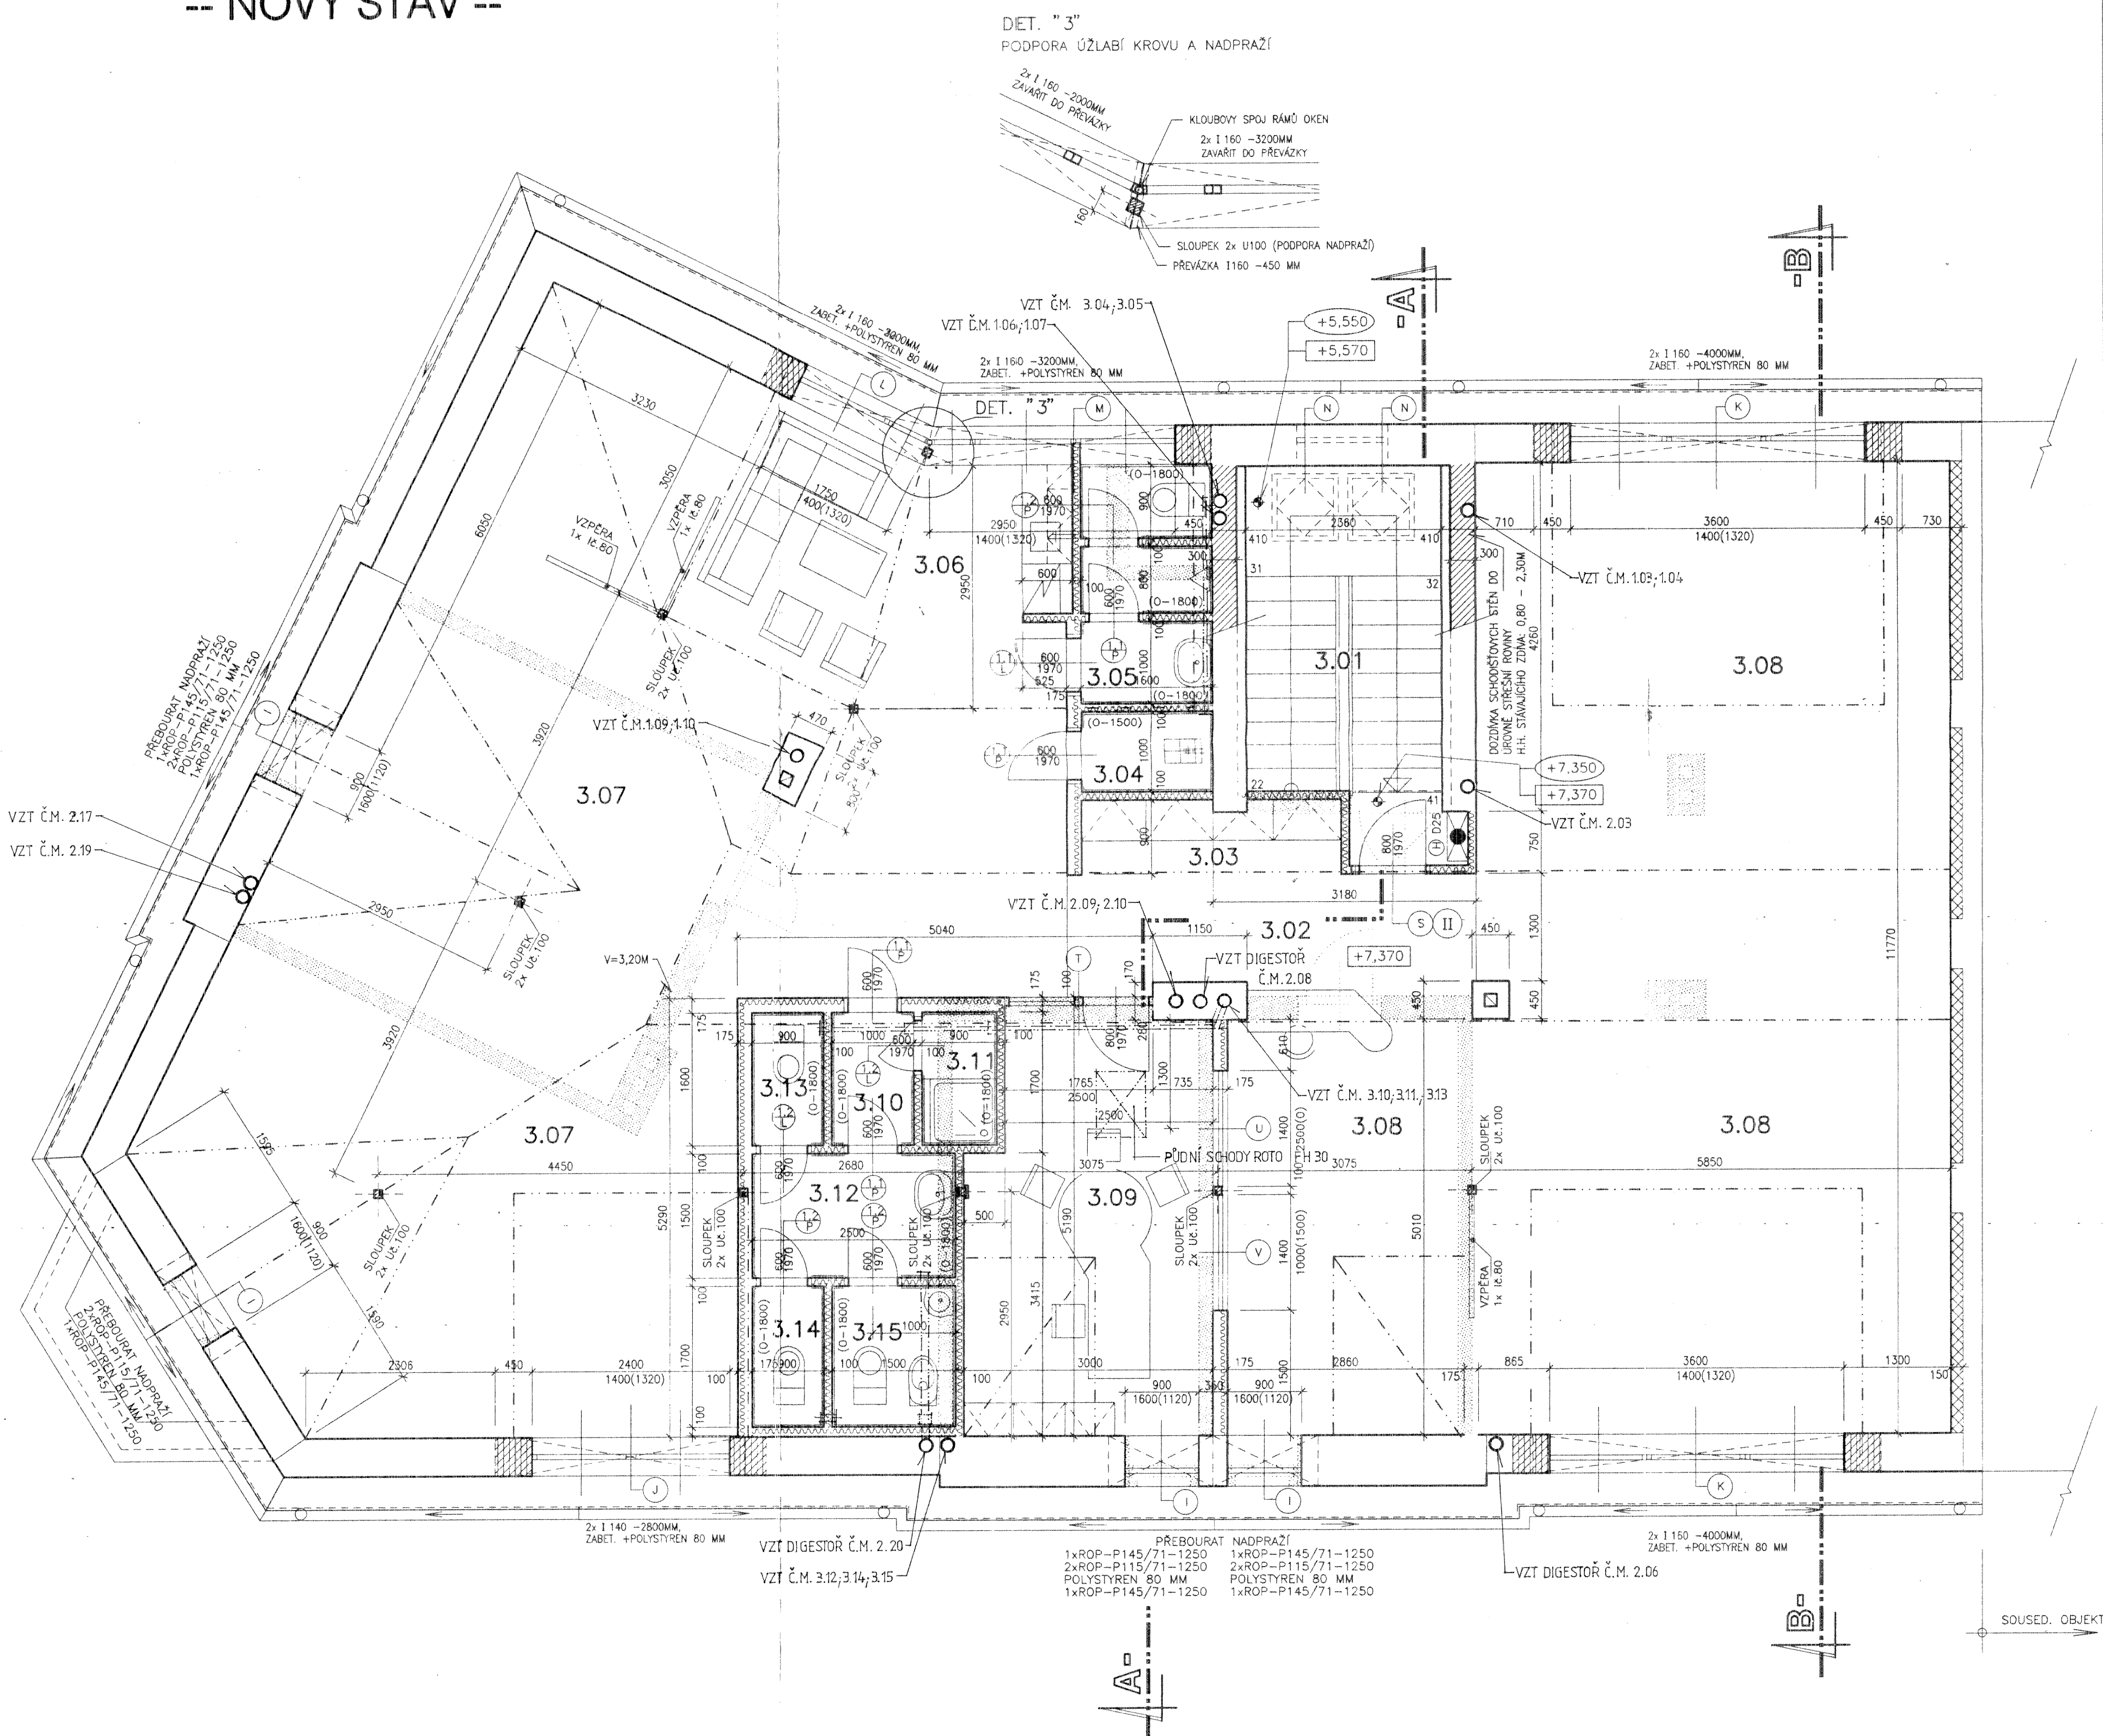

LEGENDA MÍSTNOSTÍ

| OZN. | NÁZEV MÍSTNOSTI                      | PLOCHA<br>M <sup>2</sup> | ÚPRAVA PODLAHY, DRUH SKLADBY                            | ÚPRAVA STĚN                                                                  | ÚPRAVA STROPU                                                         | POZNÁMKA                                                                                   |
|------|--------------------------------------|--------------------------|---------------------------------------------------------|------------------------------------------------------------------------------|-----------------------------------------------------------------------|--------------------------------------------------------------------------------------------|
| 3.01 | SCHODISTOVÝ PROSTOR                  | 11,60                    | KERAMICKÁ DLÁŽBA<br>STUPNĚ SCHODU VIZ LEG. 1.NP         | KERAMICKÝ SOKLÍK,<br>STUKOVÁ OMÍTKA HLADKÁ,<br>TONOVANÁ MALBA.               | ZAVĚŠENÝ PODHLED RIGIPS,<br>VYTMELENÍ SPAR RIGIPS,<br>TONOVANÁ MALBA. | P1 CHRÁNĚNÁ ÚNIKOVÁ CESTA,<br>ÚPRAVA STROPNÍ KONSTRUKCE<br>VIZ VÝKR. Č. 012                |
| 3.02 | CHODBA                               | 9,40                     | KERAMICKÁ DLÁŽBA                                        | KERAMICKÝ SOKLÍK,<br>STUKOVÁ OMÍTKA HLADKÁ,<br>TONOVANÁ MALBA.               | ZAVĚŠENÝ PODHLED RIGIPS,<br>VYTMELENÍ SPAR RIGIPS,<br>TONOVANÁ MALBA. | P1 PŘECHODOVÁ LIŠTA<br>NA ROZHRANÍ MATERIÁLŮ                                               |
| 3.03 | ŠATNOVÝ PROSTOR                      |                          | KERAMICKÁ DLÁŽBA                                        | KERAMICKÝ SOKLÍK,<br>STUKOVÁ OMÍTKA HLADKÁ,<br>TONOVANÁ MALBA.               | ZAVĚŠENÝ PODHLED RIGIPS,<br>VYTMELENÍ SPAR RIGIPS,<br>TONOVANÁ MALBA. | P1 PŘECHODOVÁ LIŠTA<br>NA ROZHRANÍ MATERIÁLŮ                                               |
| 3.04 | ÚKLIDOVÁ KOMORA                      | 1,60                     | KERAMICKÁ DLÁŽBA                                        | BĚLNIN, OBKLAD V=MIN. 1,50M,<br>STUKOVÁ OMÍTKA HLADKÁ,<br>TONOVANÁ MALBA.    | ZAVĚŠENÝ PODHLED RIGIPS,<br>VYTMELENÍ SPAR RIGIPS,<br>TONOVANÁ MALBA. | P2 NUCENÉ VĚTRÁNÍ EL.<br>VENTILÁTOREM,<br>POJISTNÁ HYROIZOLACE                             |
| 3.05 | PŘEDSÍŇ A WC MUŽI                    | 4,45                     | KERAMICKÁ DLÁŽBA                                        | BĚLNIN, OBKLAD V=MIN. 1,80M,<br>STUKOVÁ OMÍTKA HLADKÁ,<br>TONOVANÁ MALBA.    | ZAVĚŠENÝ PODHLED RIGIPS,<br>VYTMELENÍ SPAR RIGIPS,<br>TONOVANÁ MALBA. | P2 DOPLŇKOVÉ NUCENÉ VĚTRÁNÍ<br>EL. VENTILÁTOREM,<br>POJISTNÁ HYROIZOLACE                   |
| 3.06 | ODPOČINKOVÁ ZÓNA,<br>ČAJOVÁ KUCHYŇKA | 13,30                    | PODLAHOVÁ PLOVBOUČÍ S ÚPRAVOU<br>DŘEVO NA PERO A DŘÁŽKU | PODLAHOVÁ LIŠTA DŘEVĚNÁ,<br>STUKOVÁ OMÍTKA HLADKÁ,<br>TONOVANÁ MALBA.        | ZAVĚŠENÝ PODHLED RIGIPS,<br>VYTMELENÍ SPAR RIGIPS,<br>TONOVANÁ MALBA. | P1 BĚLNINOVÝ OBKLAD OD 0,70 DO<br>1,60M ZA KUCHYŇSKOU LINKOU,<br>(UPŘESNIT DLE TYPU LINKY) |
| 3.07 | KANCELÁŘSKÝ PROSTOR                  | 84,85                    | PODLAHOVÁ PLOVBOUČÍ S ÚPRAVOU<br>DŘEVO NA PERO A DŘÁŽKU | PODLAHOVÁ LIŠTA DŘEVĚNÁ,<br>STUKOVÁ OMÍTKA HLADKÁ,<br>TONOVANÁ MALBA.        | ZAVĚŠENÝ PODHLED RIGIPS,<br>VYTMELENÍ SPAR RIGIPS,<br>TONOVANÁ MALBA. | P1                                                                                         |
| 3.08 | KANCELÁŘSKÝ PROSTOR                  | 84,30                    | PODLAHOVÁ PLOVBOUČÍ S ÚPRAVOU<br>DŘEVO NA PERO A DŘÁŽKU | PODLAHOVÁ LIŠTA DŘEVĚNÁ,<br>STUKOVÁ OMÍTKA HLADKÁ,<br>TONOVANÁ MALBA.        | ZAVĚŠENÝ PODHLED RIGIPS,<br>VYTMELENÍ SPAR RIGIPS,<br>TONOVANÁ MALBA. | P1                                                                                         |
| 3.09 | KANCELÁŘ ŘEDITELE                    | 14,50                    | PODLAHOVÁ PLOVBOUČÍ S ÚPRAVOU<br>DŘEVO NA PERO A DŘÁŽKU | PODLAHOVÁ LIŠTA DŘEVĚNÁ,<br>STUKOVÁ OMÍTKA HLADKÁ,<br>TONOVANÁ MALBA.        | ZAVĚŠENÝ PODHLED RIGIPS,<br>VYTMELENÍ SPAR RIGIPS,<br>TONOVANÁ MALBA. | P2                                                                                         |
| 3.10 | PŘEDSÍŇ                              | 1,60                     | KERAMICKÁ DLÁŽBA                                        | BĚLNIN, OBKLAD V=MIN. 1,80M,<br>STUKOVÁ STĚRKA NA RIGIPS,<br>TONOVANÁ MALBA. | ZAVĚŠENÝ PODHLED RIGIPS,<br>VYTMELENÍ SPAR RIGIPS,<br>TONOVANÁ MALBA. | P2                                                                                         |
| 3.11 | SPRCHOVÝ BOX                         | 1,44                     | KERAMICKÁ DLÁŽBA                                        | BĚLNIN, OBKLAD V=MIN. 1,80M,<br>STUKOVÁ STĚRKA NA RIGIPS,<br>TONOVANÁ MALBA. | ZAVĚŠENÝ PODHLED RIGIPS,<br>VYTMELENÍ SPAR RIGIPS,<br>TONOVANÁ MALBA. | P2 NUCENÉ VĚTRÁNÍ EL.<br>VENTILÁTOREM,<br>POJISTNÁ HYROIZOLACE                             |
| 3.12 | PŘEDSÍŇ WC ŽENY                      | 3,75                     | KERAMICKÁ DLÁŽBA                                        | BĚLNIN, OBKLAD V=MIN. 1,80M,<br>STUKOVÁ STĚRKA NA RIGIPS,<br>TONOVANÁ MALBA. | ZAVĚŠENÝ PODHLED RIGIPS,<br>VYTMELENÍ SPAR RIGIPS,<br>TONOVANÁ MALBA. | P2 NUCENÉ VĚTRÁNÍ EL.<br>VENTILÁTOREM,<br>POJISTNÁ HYROIZOLACE                             |
| 3.13 | WC ŽENY                              | 1,44                     | KERAMICKÁ DLÁŽBA                                        | BĚLNIN, OBKLAD V=MIN. 1,80M,<br>STUKOVÁ STĚRKA NA RIGIPS,<br>TONOVANÁ MALBA. | ZAVĚŠENÝ PODHLED RIGIPS,<br>VYTMELENÍ SPAR RIGIPS,<br>TONOVANÁ MALBA. | P2 NUCENÉ VĚTRÁNÍ EL.<br>VENTILÁTOREM,<br>POJISTNÁ HYROIZOLACE                             |
| 3.14 | WC ŽENY                              | 1,53                     | KERAMICKÁ DLÁŽBA                                        | BĚLNIN, OBKLAD V=MIN. 1,80M,<br>STUKOVÁ STĚRKA NA RIGIPS,<br>TONOVANÁ MALBA. | ZAVĚŠENÝ PODHLED RIGIPS,<br>VYTMELENÍ SPAR RIGIPS,<br>TONOVANÁ MALBA. | P2 NUCENÉ VĚTRÁNÍ EL.<br>VENTILÁTOREM,<br>POJISTNÁ HYROIZOLACE                             |
| 3.15 | HYGIENICKÁ KABINA                    | 2,55                     | KERAMICKÁ DLÁŽBA                                        | BĚLNIN, OBKLAD V=MIN. 1,80M,<br>STUKOVÁ STĚRKA NA RIGIPS,<br>TONOVANÁ MALBA. | ZAVĚŠENÝ PODHLED RIGIPS,<br>VYTMELENÍ SPAR RIGIPS,<br>TONOVANÁ MALBA. | P2 NUCENÉ VĚTRÁNÍ EL.<br>VENTILÁTOREM,<br>POJISTNÁ HYROIZOLACE                             |

ÚPRAVA PODHLEDU:  
P1 - PODHLED KOPÍRUJE KONSTRUKCI STŘEŠNÍ ROVINY  
P2 - SNÍŽENÝ PODHLED V = 3,00 M  
POUŽITÝ SÁDKOKARTON PODHLEDŮ JE V PROVEDENÍ RŽ, ALT. RFI TL. 15 MM

- STÁVAJÍCÍ KONSTRUKCE
- BOURANÉ KONSTRUKCE
- VYZDÍVKA STĚTOVÉHO ZDIVA Z CIHEL CP  
MALTA VÁPENOCEMENTOVÁ
- VYZDÍVKA NOSNÉHO ZDIVA Z CIHELNYCH BLOKŮ  
POROTHERM 30 P+D  
PEVNOST P 10, MALTA VÁPENOCEMENTOVÁ
- SÁDKOKARTONOVÉ PRŮČKY RIGIPS (RF, RFI TL. 15 MM)  
S NOSNOU OCEL. KČÍ Z PROFILŮ CW A UW A  
ZVUKOIZOLAČNÍ VYPLNĚNÍ ROHOŽEMI ROTAFLEX PP 01  
(U VÝŠEK NAD 3,0 M STOKY 2x CW 75)
- PRŮDÍVKA STĚTOVÉHO ZDIVA Z CIHELNYCH BLOKŮ  
POROTHERM 11,5 P+D NA MVC 2,5 (KOTVIT KE STÁVAJÍCÍMU ZDIVU)

POZNÁMKA:

- ROZMĚROVÉ KOTY STÁVAJÍCÍCH KONSTRUKCÍ JSOU ROZMĚRY VČETNĚ OMÍTEK  
(VIZ ZAMĚŘENÍ PŮVODNÍHO STAVU), TZN. ŽE SKUTEČNÉ TL. KONSTRUKCÍ JSOU:  
OBVODOVÉ ZDIVO TL. 500 MM = TL. KČE 450 MM, 650 = 600 MM,  
PRŮČKY TL. 170 MM = TL. KČE 150 MM, ... ATD
- ROZMĚR OKENNÍCH OTVORŮ UPŘESNIT A SJEDNOTIT PO VYBOURÁNÍ  
STÁVAJÍCÍCH SPÁLETOVÝCH OKEN!  
V PŘÍPADĚ UBOURÁVÁNÍ SPÁLET OTVORŮ, UVĚŘIT DL. ULOŽENÍ  
PŘEKLADŮ NADPRAŽÍ (POKUD NEJÍ ZMĚNA PŘEKLADŮ)
- NA VÝKRESE NEJSOU KOMPLETNĚ UVEDENY A ZAKRESLENY  
STAVEBNÍ ÚPRAVY PRO ZDRAVOTECHNIKU, VZDUCHOTECHNIKU,  
ÚSTŘEDNÍ VYTÁPĚNÍ A ELEKTROINSTALACI.
- PŘIDÁNÍ 1 STUPNĚ SCHODU NA PODESTĚ JE PREVENTIVNÍ ÚPRAVA  
PRO VÝŠKOVÉ USPOŘÁDÁNÍ NOVE STROPNÍ KONSTRUKCE.  
VÝŠKOVÝM PŘEMĚŘENÍM TRAMŮ VE DVOU SONDÁCH (VIZ VÝKR. SCHEMA  
BOURÁNÍ V 1.NP) BYL ZJIŠTĚN ROZDÍL CCA 30 MM.  
VZHLÉDEM K TOMU, ŽE JDE O PŮDÍ PROSTOR MŮŽE BÝT ROZDÍL VĚTŠÍ  
A TRAPEZOVÝ PLECH MUSÍ BYT ULOŽEN NAD PŮVODNÍM TRÁMY.

- +7,350 M = PŮVODNÍ H.H. VYSTUPNÍHO STUPNĚ
- +X,XXX VÝŠKY KONSTRUKCÍ - PŮVODNÍ STAV
- +X,YYY VÝŠKY KONSTRUKCÍ - NOVÝ STAV

LEGENDA POŽÁRNÍCH UZÁVĚŘŮ

- II DVEŘE S POŽÁRNÍ ODOLNOSTÍ EI 15 D3
- POŽÁRNÍ HYDRANTY
- Ø 25 POŽÁRNÍ HYDRANT NÁSTĚNNÝ

DOKUMENTACE SKUTEČNÉHO PROVEDENÍ STAVBY

|   |                                              |                               |
|---|----------------------------------------------|-------------------------------|
|   | PROJEKTANT:                                  | PARE:                         |
| INVESTOR:<br>AKCÉNTA CZ<br>U VRŠOVICKÉHO HRBITOVA 554,<br>PRAHA 10                                    | IC: 734 92 761                               | 3                             |
| NÁZEV ZAKÁZKY:<br>DŮM č.p. 312, ULICE GOČÁROVA,<br>HRADEC KRÁLOVÉ<br>OPRAVA A STAVEBNÍ ÚPRAVY OBJEKTU | STUPĚN P.D.:<br>DATUM:<br>POČET A4:          | JEDNOSTUPŇOVÁ<br>07/2005<br>8 |
| NÁZEV VÝKRESU:<br>PŮDORYS 3. NP<br>-- NOVÝ STAV --                                                    | MĚŘÍTKO:<br>ČÍSLO ZAKÁZKY:<br>ČÍSLO VÝKRESU: | 1 : 50<br>004/2005<br>011     |